



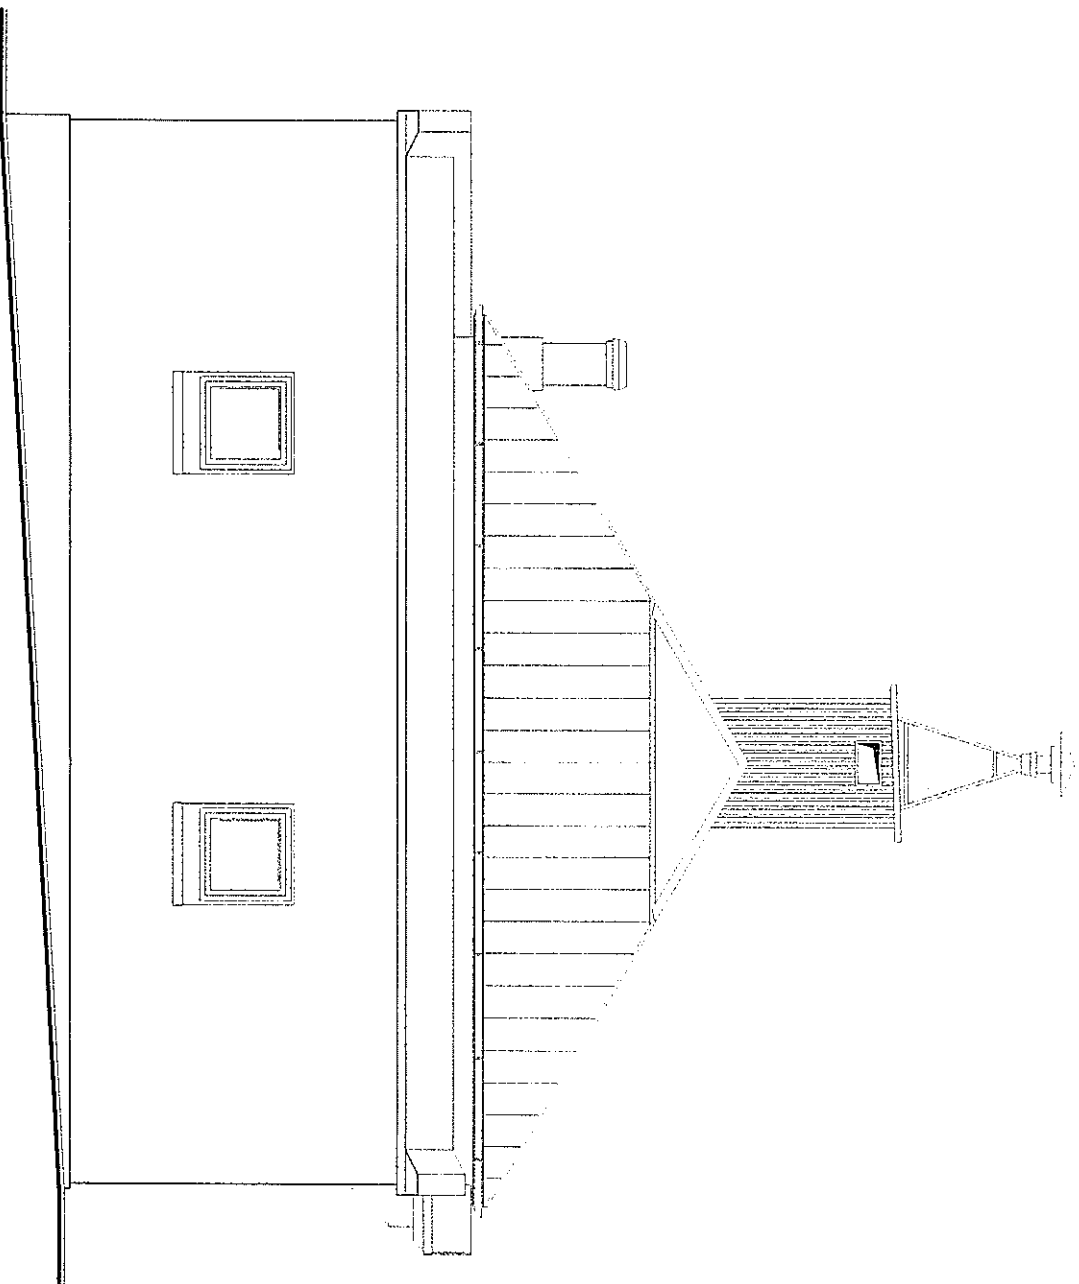


Opracowanie:	INWENTARYZACJA BUDOWLANA
Temat opracowania:	BUDYNEK STRAŻNICY OSP
Lokalizacja:	TIROWA WOLA, GMINA KOWESY
Trasa punktu:	ELEWACJA ZACHODNIA
Opracował:	
Data:	14.08.2012
Skala:	1:50
Nr/rz:	7


tel. 046 815 43 39

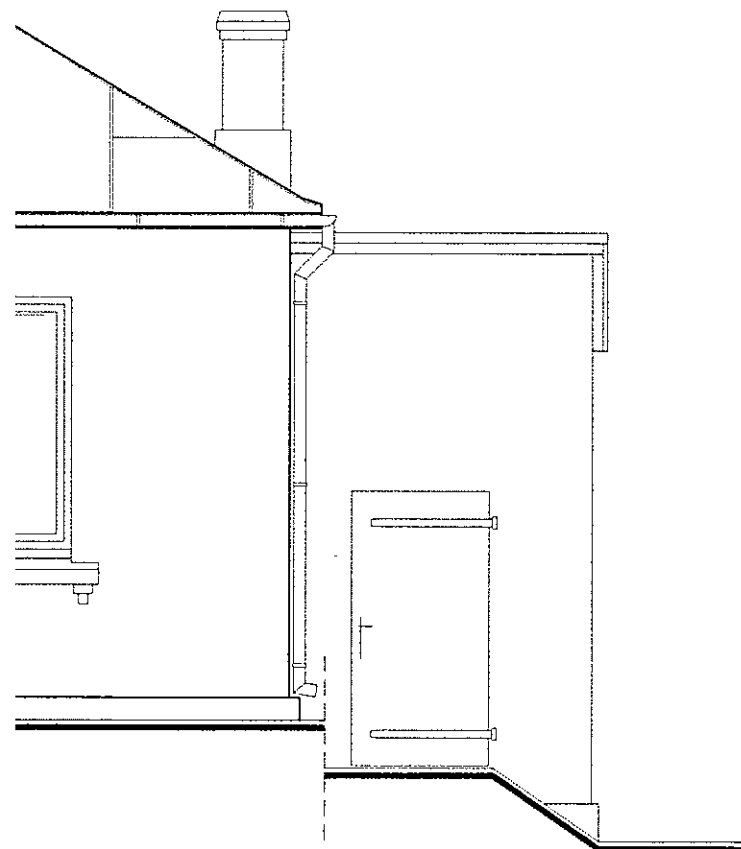


opracowanie:	INWENTARYZACJA BUDOWLANA			
temat opracowania:	BUDYNEK STRAŻNICY OSP			
Lokalizacja:	TUROWA WOLA, GMINA KOWESY			
Treść rysunku:	ELEWACJA WSCHODNIA			
Opracował:	KRZYSZTOF ZYCHOWICZ BUD. OSP AL. 16 / 86 96-200 Ks. W. Mazowiecka ul. Półna 18 tel. 046 815 43 39			
Data:	14.08.2012	Skala:	1:50	Nr rys. 6


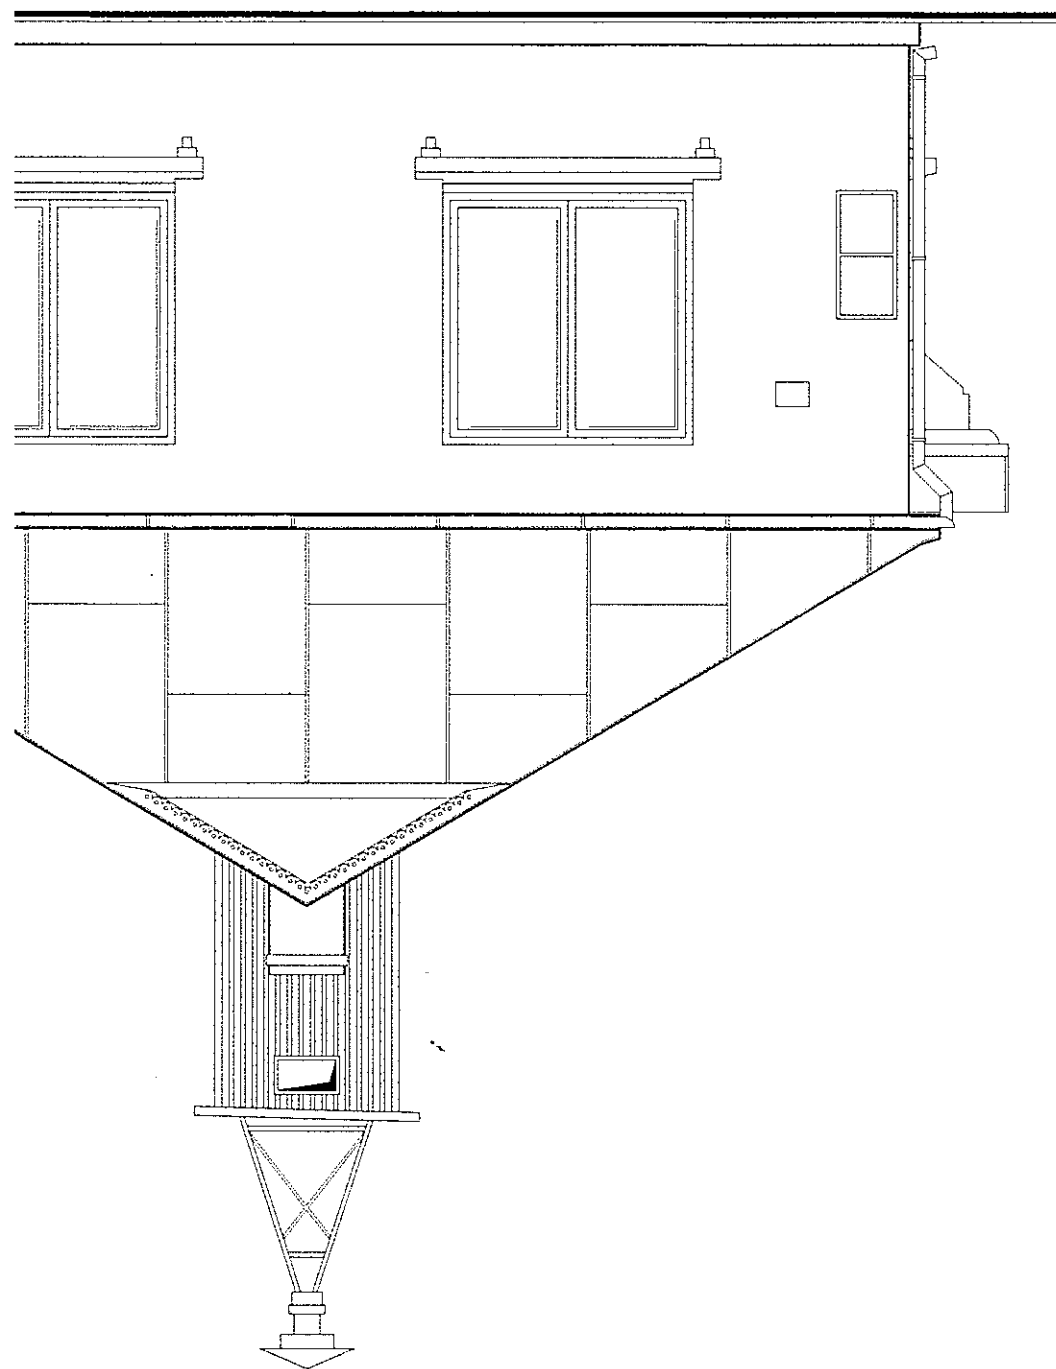


STADIONOWO DOKUMENTY
 ul. Kowieska 18
 96-200 Rawa Mazowiecka

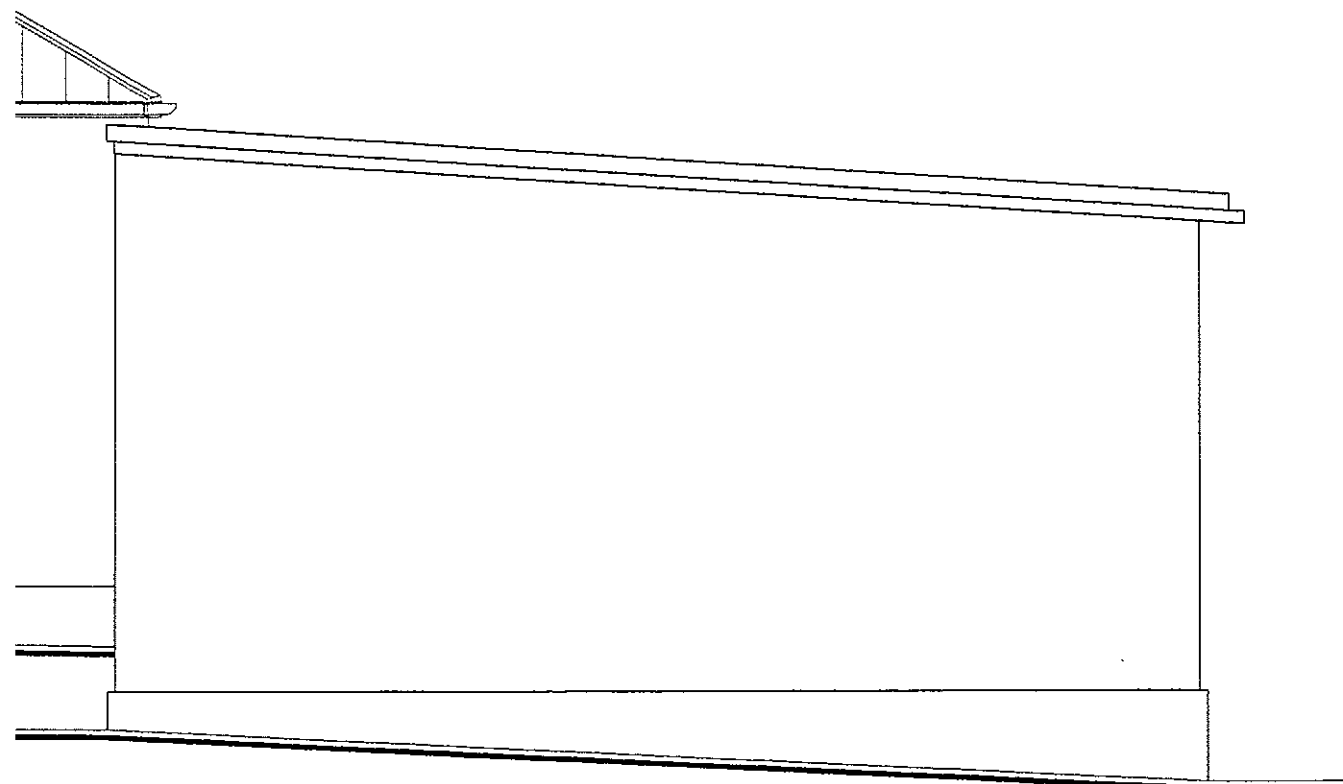


opracowanie:	INWENTARYZACJA BUDOWLANA				
temat opracowania:	BUDYNEK STRAŻNICY OSP				
Lokalizacja:	TUROWA WOLA, GMINA KOWIESY				
Treść rysunku:	ELEWACJA PÓŁNOCNA				
Opracował:	KRZYSZTOF ZYCHOWICZ BUD. UPR. Nr. 15 / 85 96-200 Rawa Mazowiecka ul. Polna 18 tel. 046 815 43 39				
Data:	14.08.2012	Skala:	1:50	Nr rys.	4

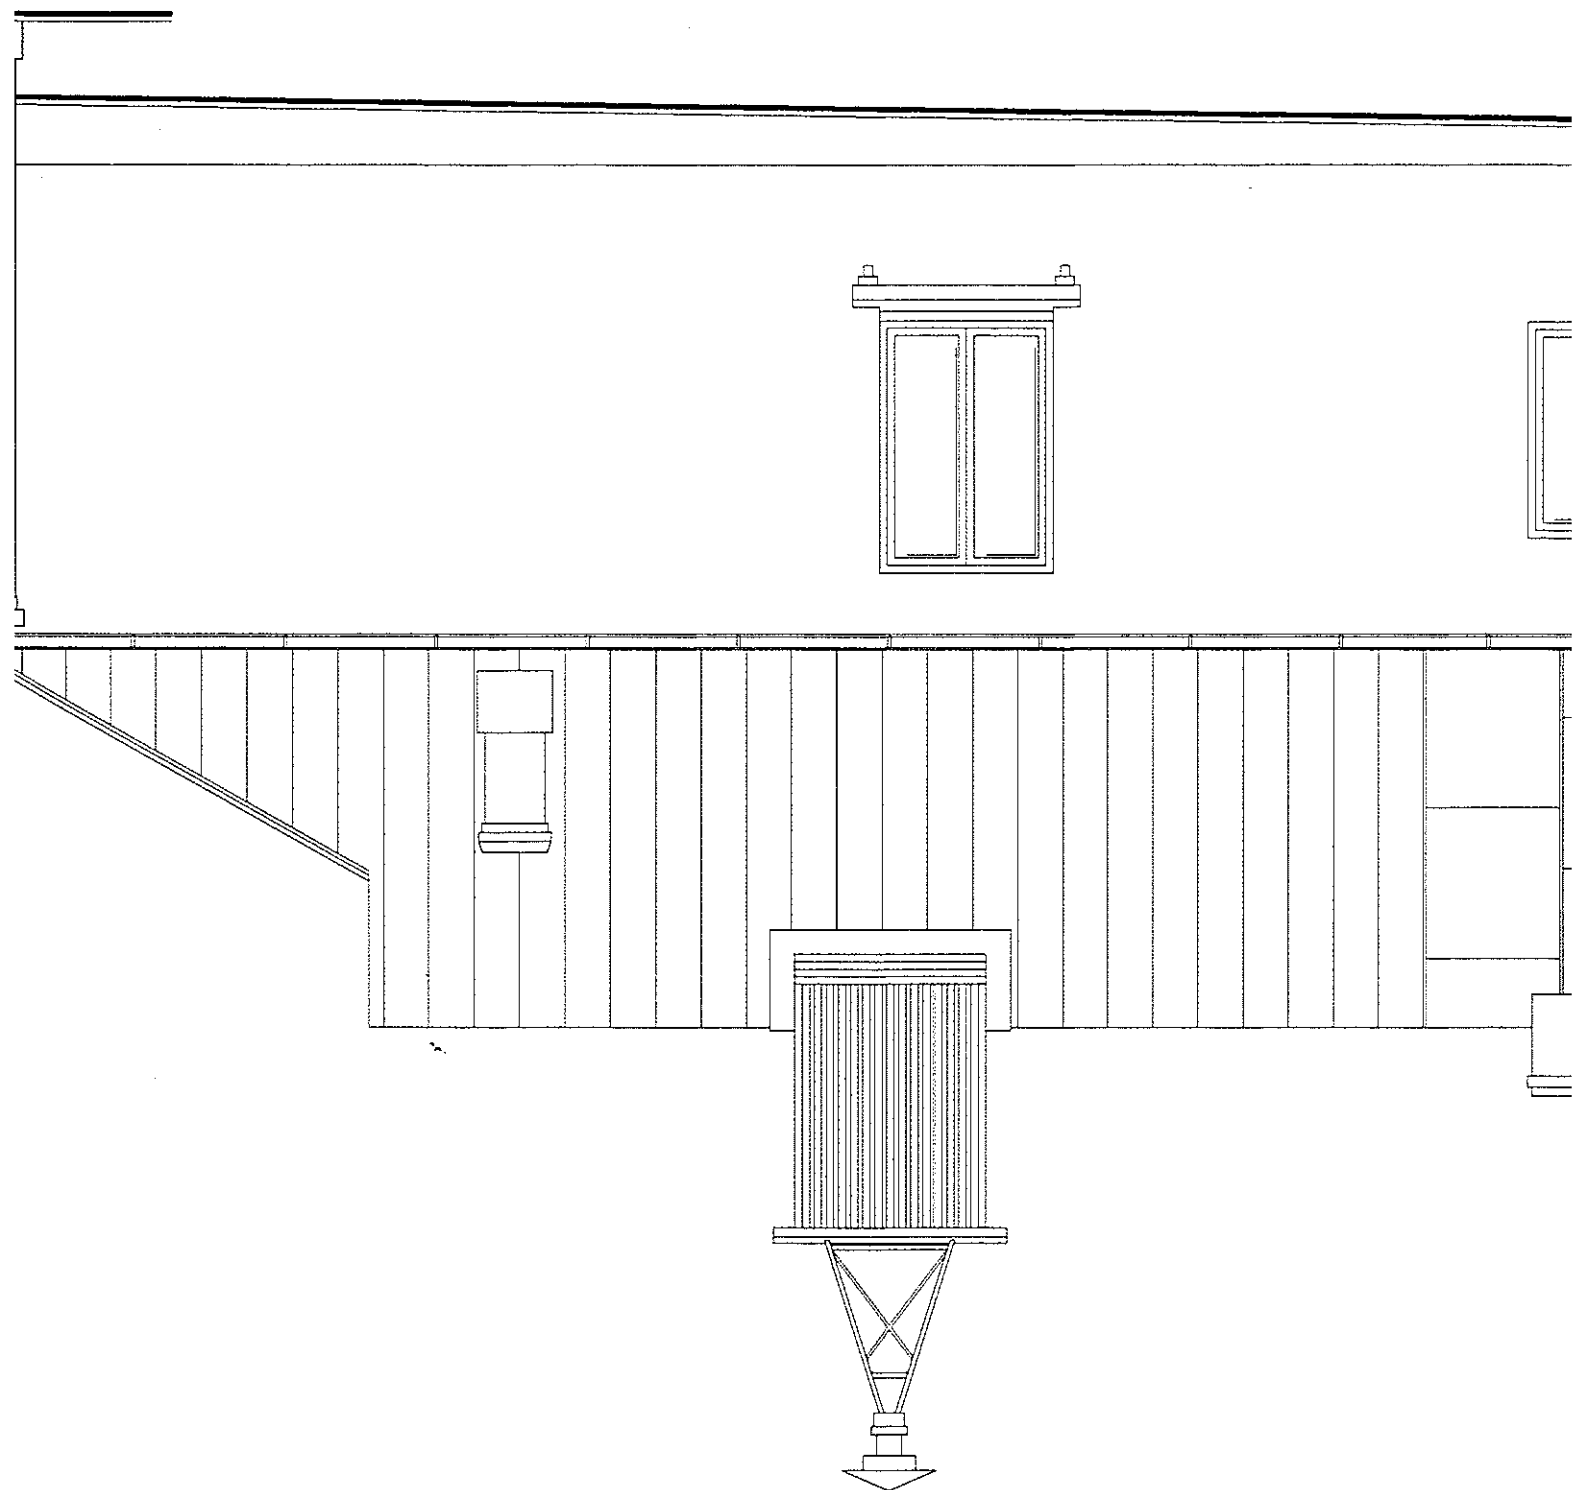

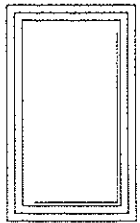 



—

—

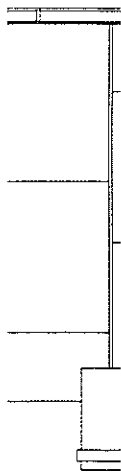

—

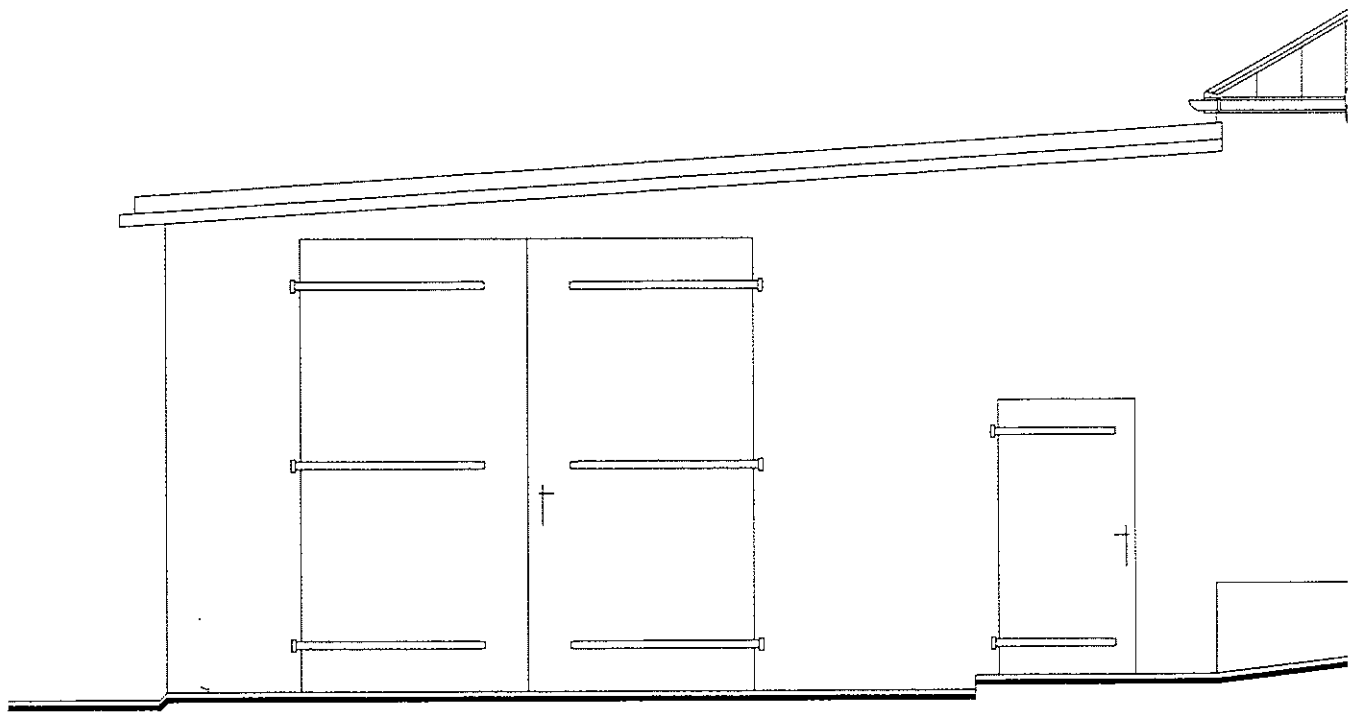

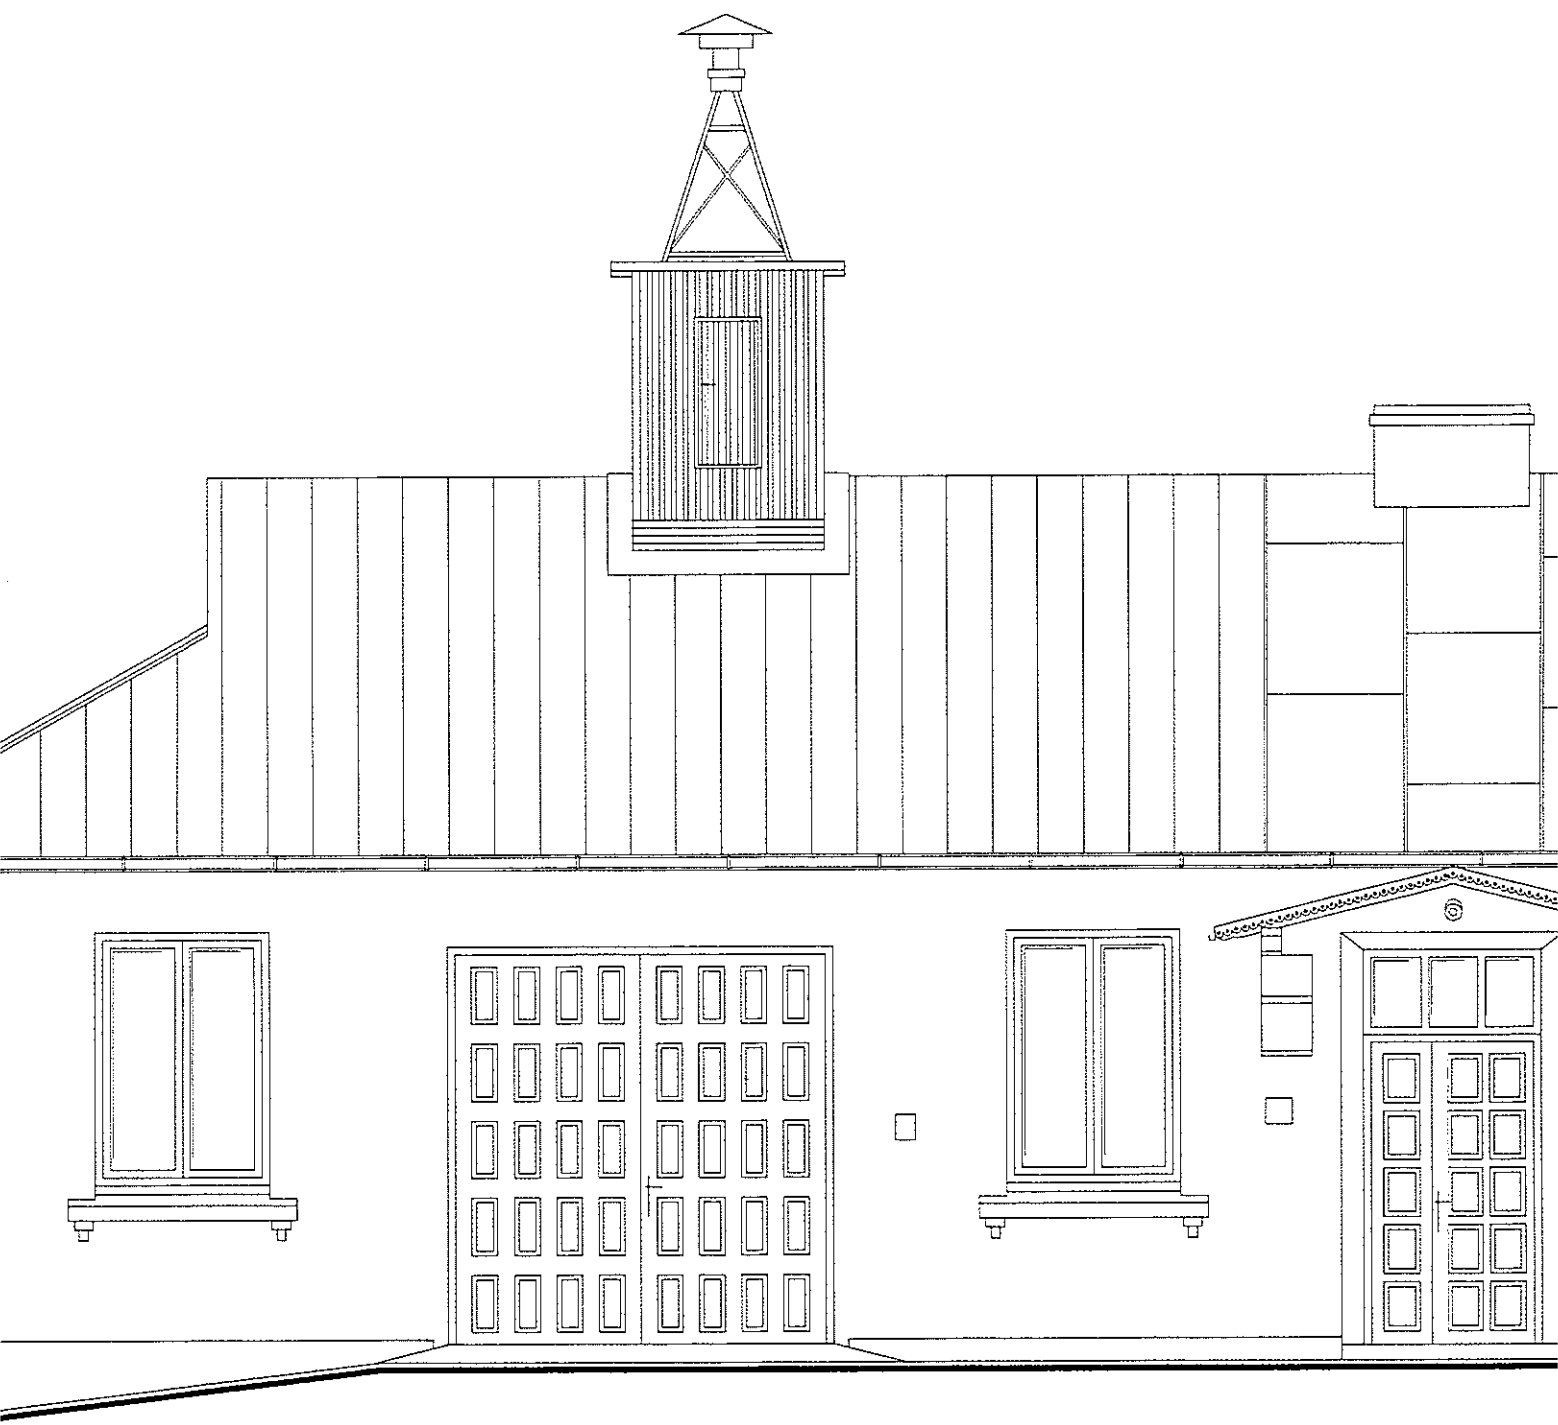


STANOWISKO

ul. K...

96-100


11.6

11.6

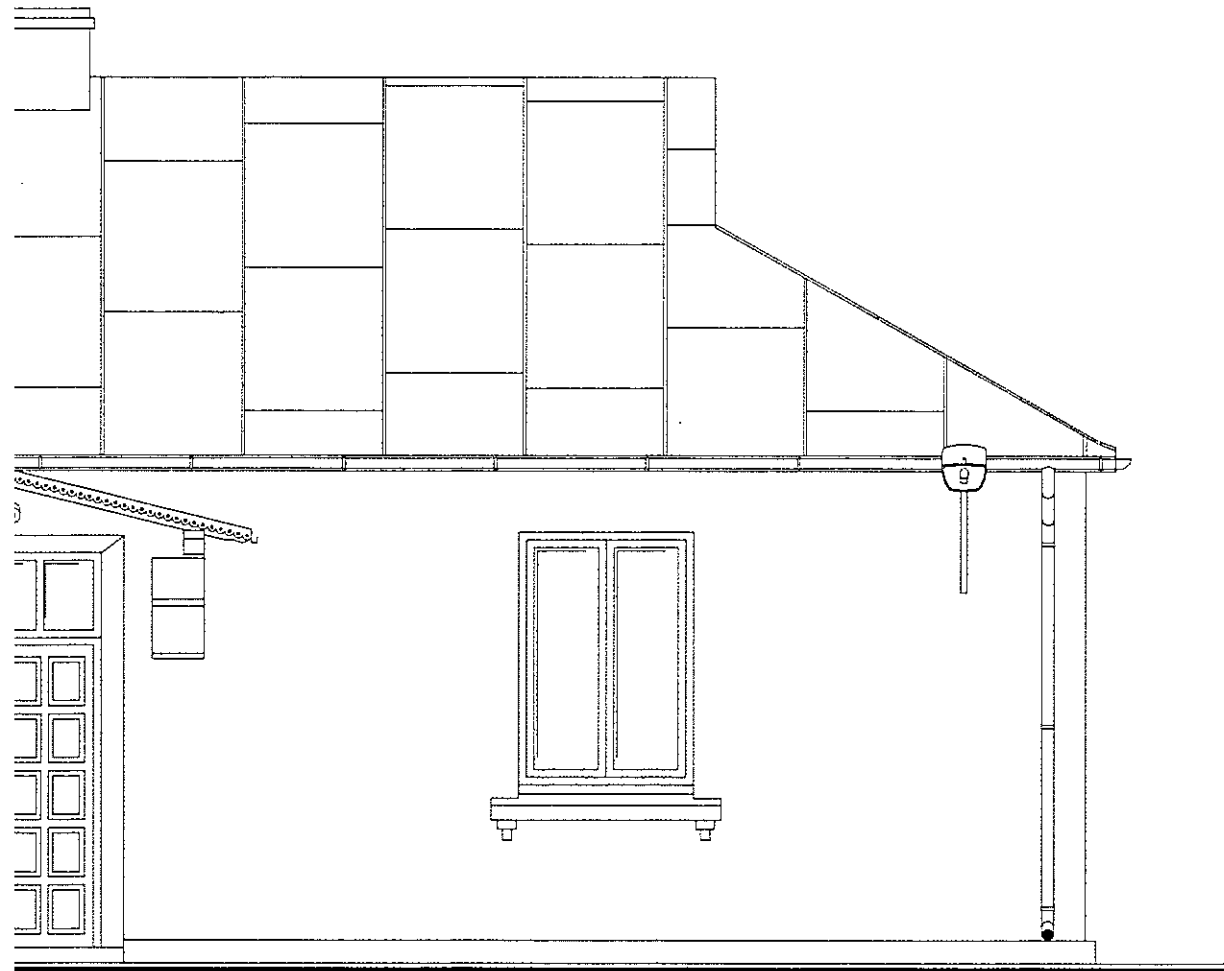


opracowanie:	INWENTARYZACJA BUDOWLANA				
temat opracowania:	BUDYNEK STRAŻNICY OSP				
Lokalizacja:	TUROWA WOLA, GMINA KOWESY				
Treść rysunku:	ELEWACJA POŁUDNIOWA				
Opracował:	KRZYSZTOF ZYCHOWICZ BUD. UPR. Nr. 15 / 86 96-200 Rawa Mazowiecka ul. Polna 18 tel. 046 815 43 39				
Data:	14.08.2012	Skala:	1:50	Nr rys.	3

ul. Kow
98-100

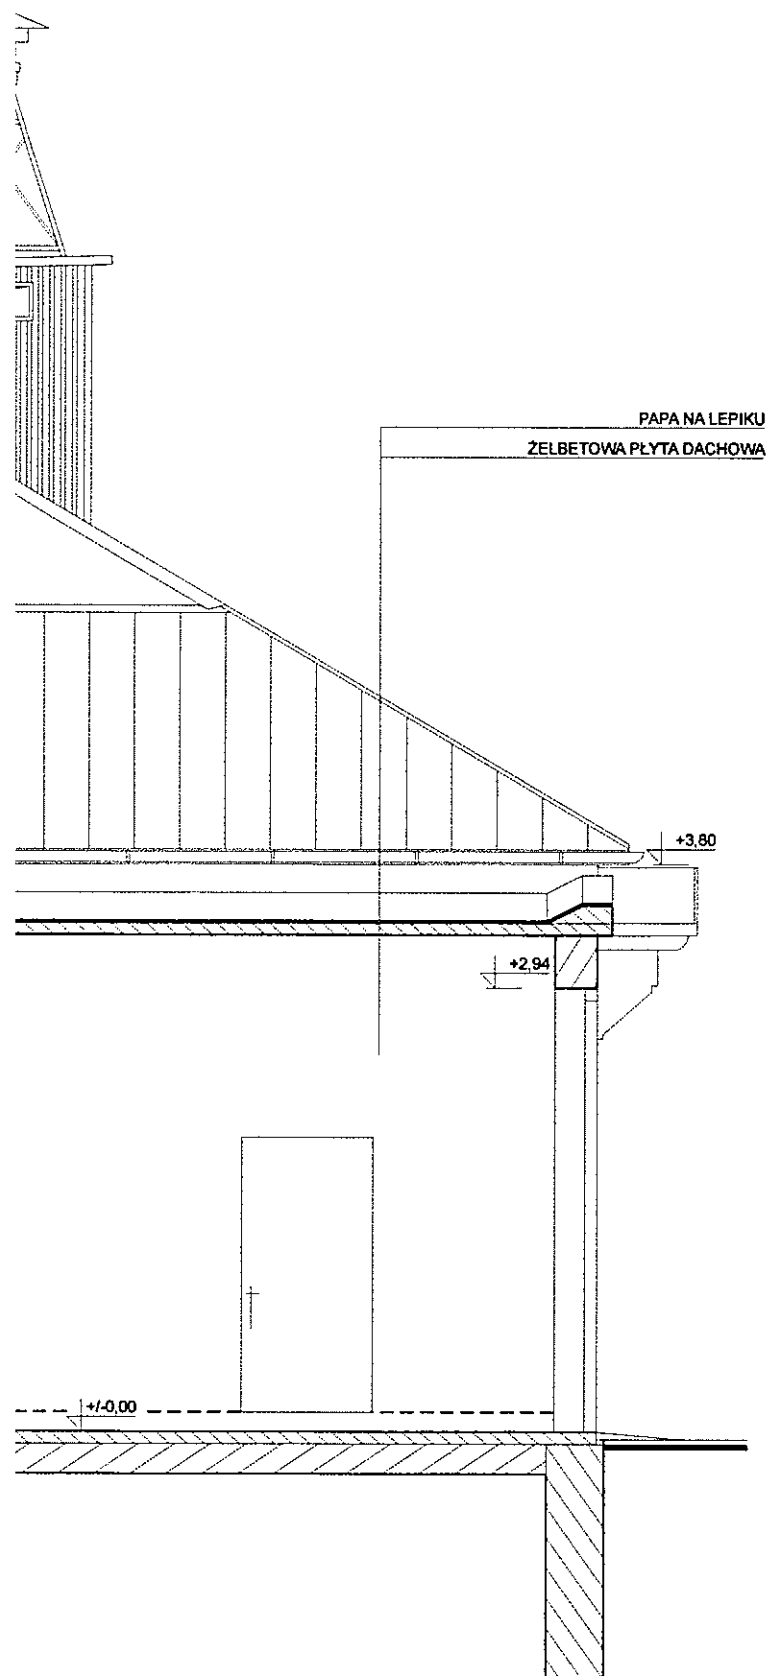

opracowanie:	INWENTARYZACJA BUDOWLANA				
temat opracowania:	BUDYNEK STRAŻNICY OSP				
Lokalizacja:	TUROWA WOLA, GMINA KOWESY				
Treść rysunku:	PRZEKRÓJ POPRZECZNY A-A				
Data:	14.08.2012	Skala:	1:50	Nr rys.	2

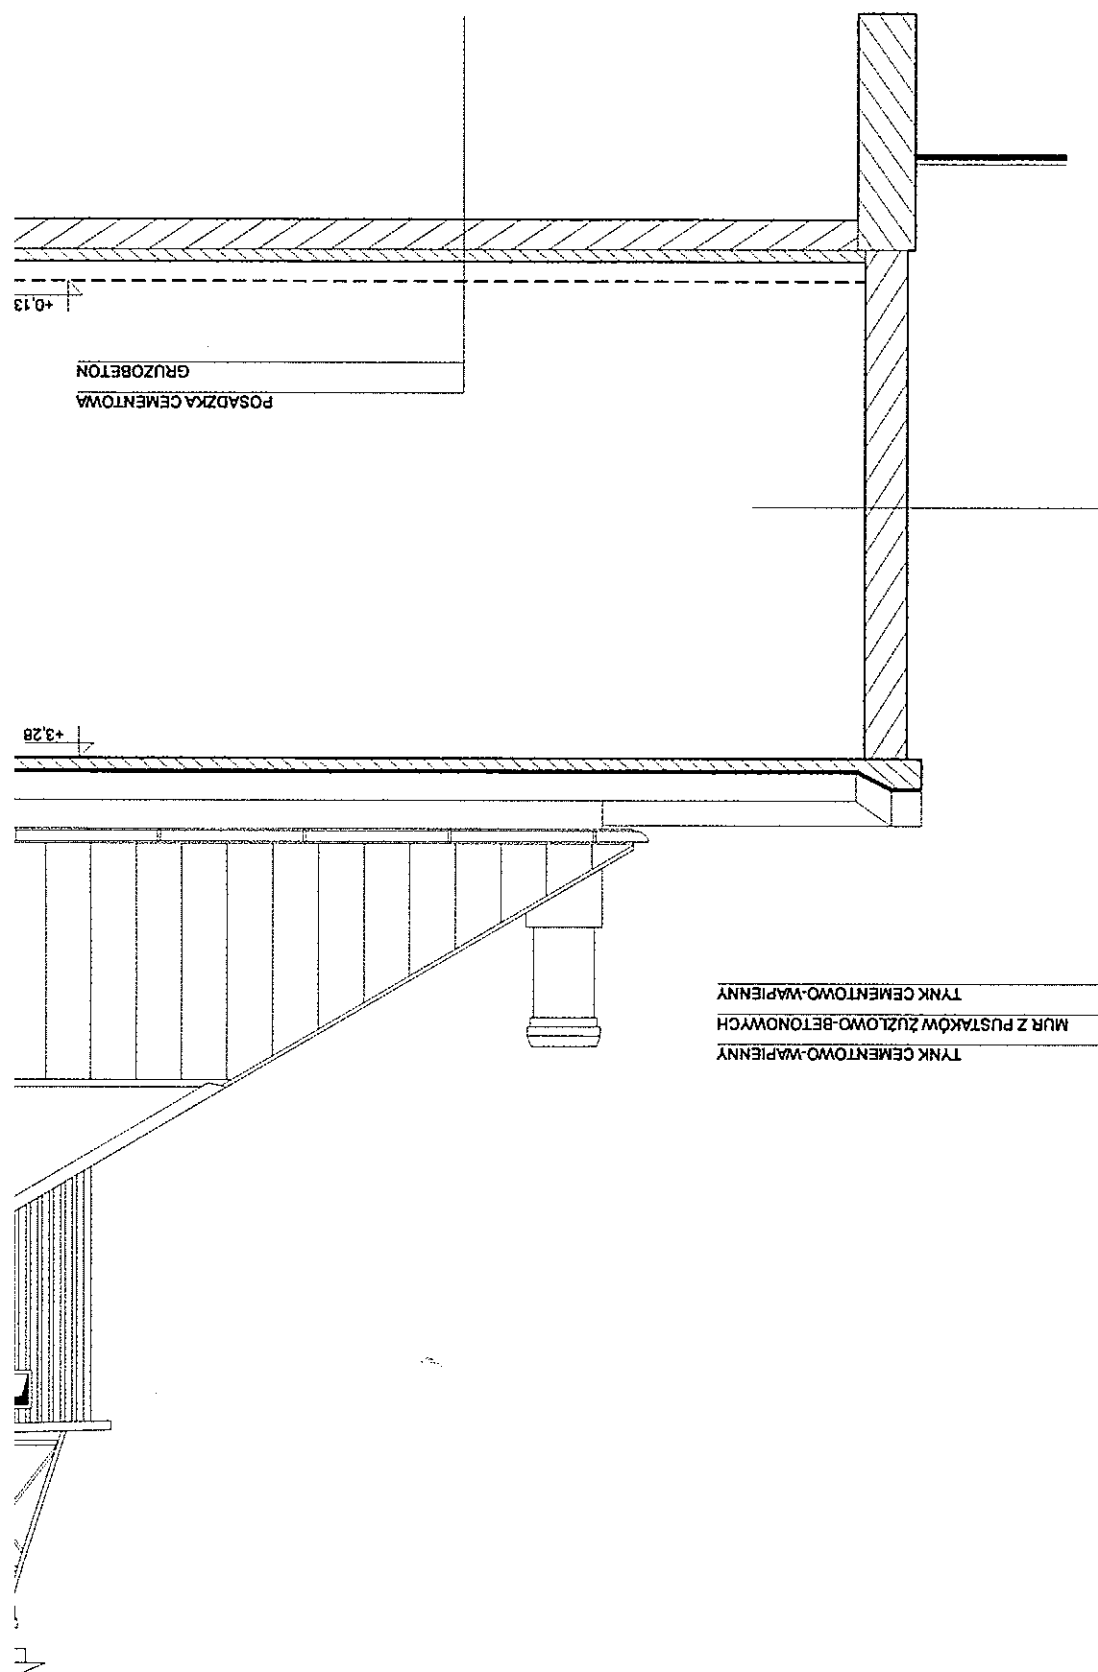

P06 Sala zebrani
deski podłogowe
36.78 m²

Wys. par. 102

Wys. par. 102

Wys. par. 102

114
168

166
168

166
168

53

1.42

1.66

1.78

6.89

1.66

1.78

7.95

1.43



254⁵


5.32


53


1.14

2.65

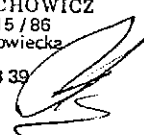opracowanie:	INWENTARYZACJA BUDOWLANA
temat opracowania:	BUDYNEK STRAŻNICY OSP
Lokalizacja:	TUROWA WOLA, GMINA KOWIESY
Treść rysunku:	RZUT PRZYZIEMIA
Opracował:	KRZYSZTOF ZYCHOWICZ SUD. UPR. Nr. 15 / 86 96-200 Rawa Mazowiecka ul. Polna 18 tel. 046 815 43 39 
Data:	14.08.2012
Skala:	1:50
Nr rys.	1

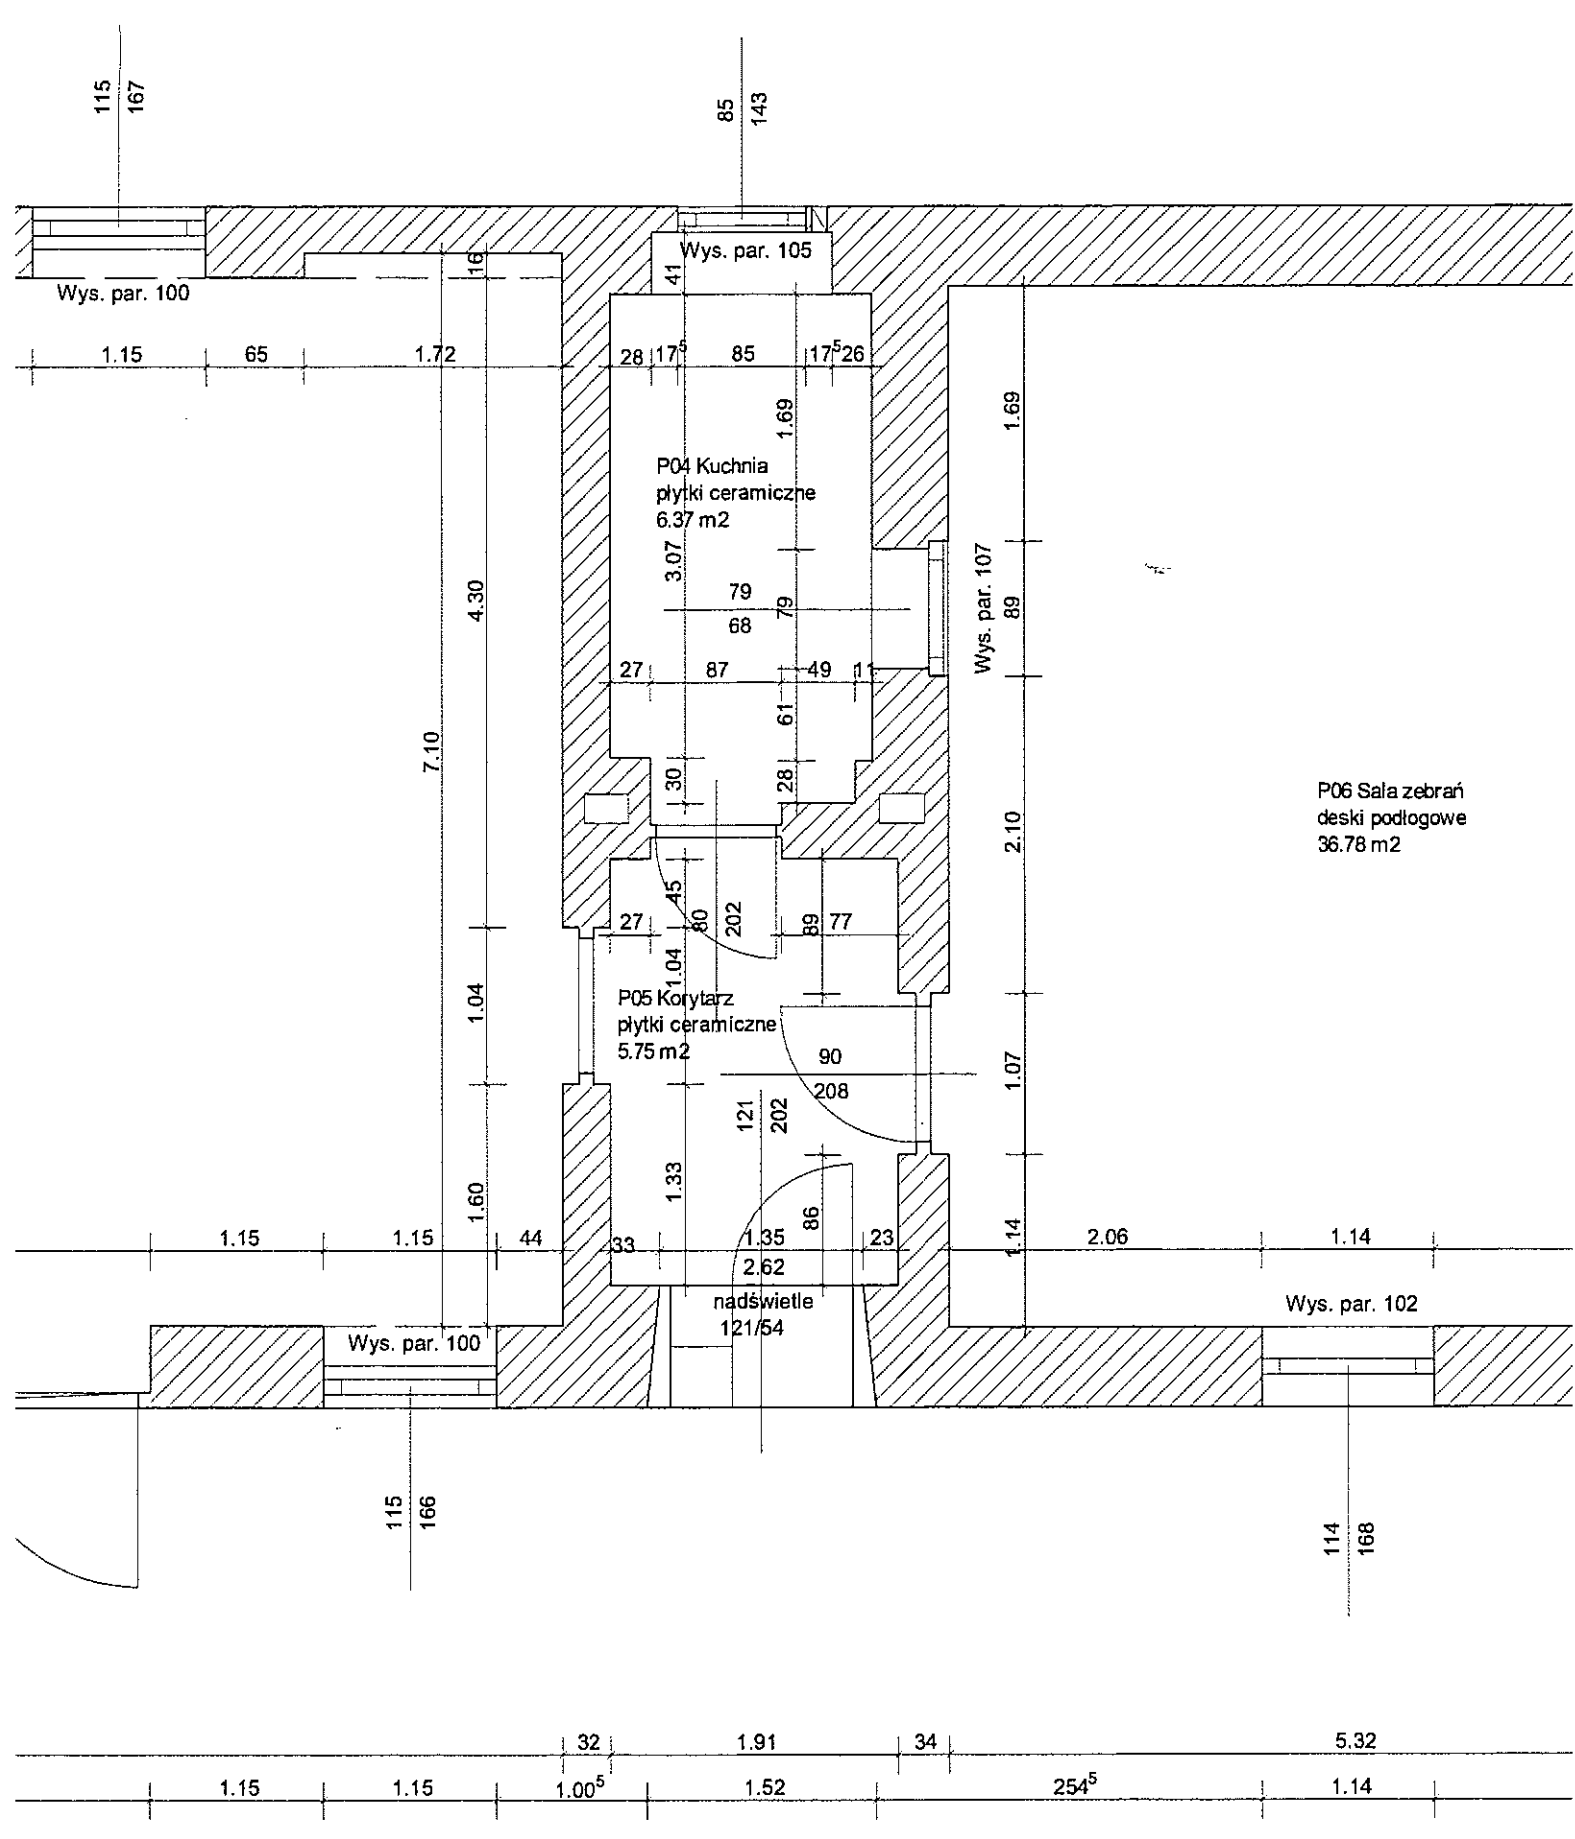

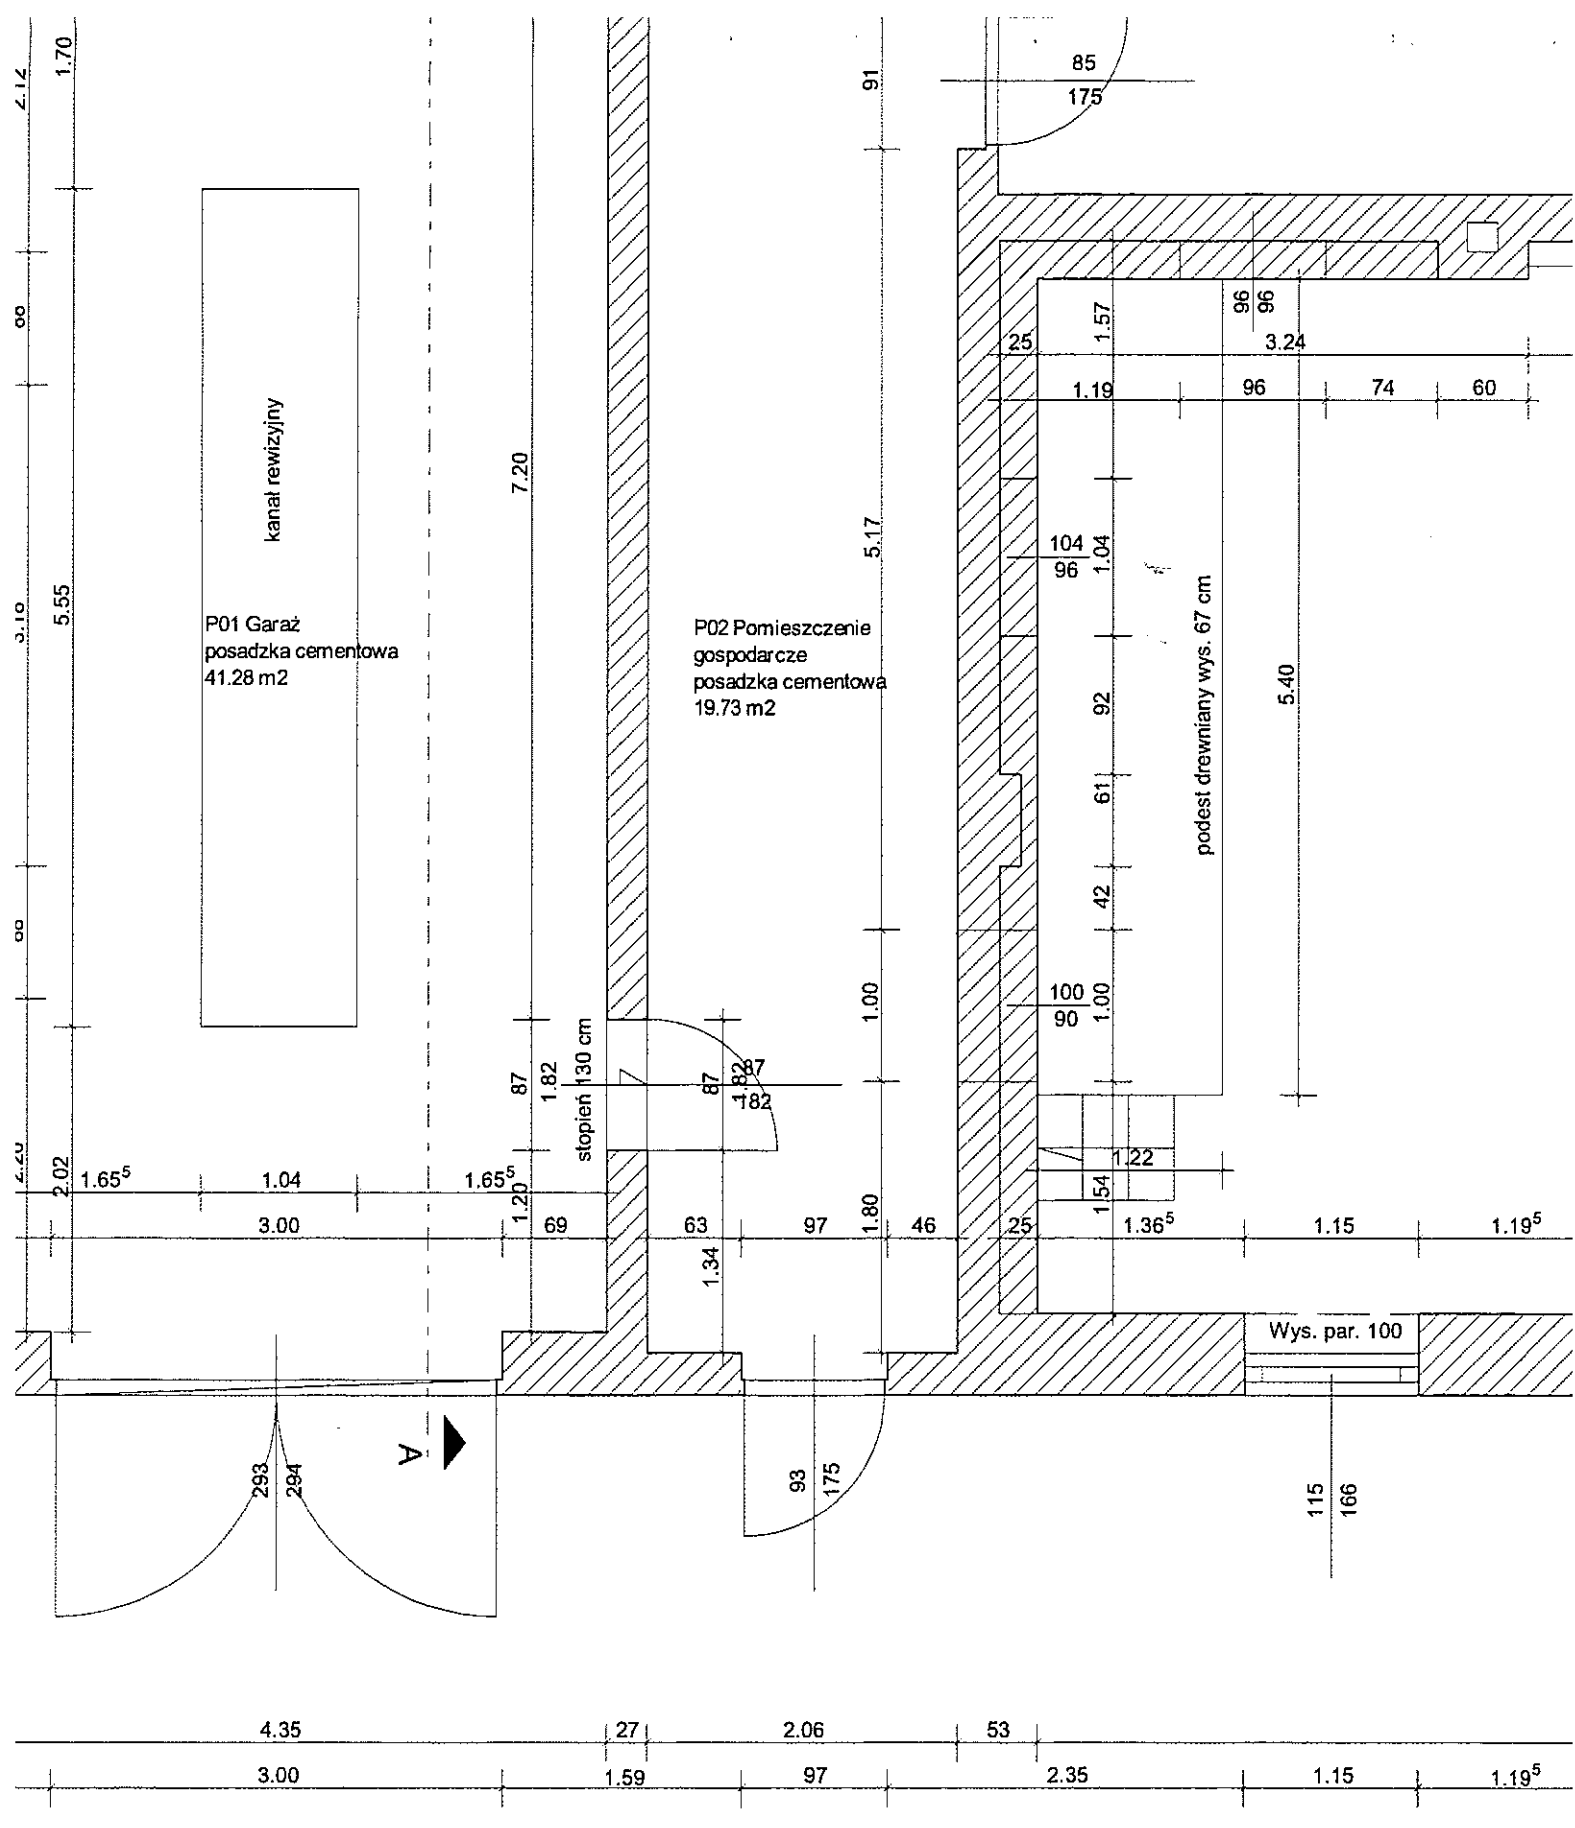

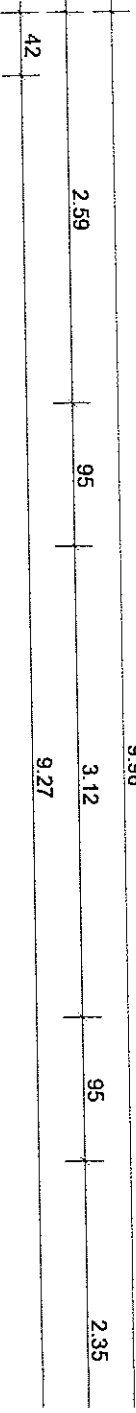

86
88

86
88

WYCINEK Z MAPY ZASADNICZEJ

Skala 1:1000

Województwo: łódzkie
 Powiat: skierniewicki
 Gmina: Kowiesy
 Obręb: Turowa Wola
 Nr. działki: 123, 125/1, 125/2, 125/3, 126
 Nr. ark. mapy: 113.441.181

Mapa niniejsza może służyć do celów projektowych

Przedstawiona sytuacja w zakresie opracowania oznaczonym linią grubą przerywaną jest zgodna ze stanem faktycznym na gruncie na dzień 17.06.2006

Nie wyklucza się istnienia w terenie innych, nie wykazanych na niniejszej mapie urządzeń podziemnych, które nie były zgłoszone do inwentaryzacji, lub o których brak jest informacji.

Granice działek w zakresie opracowania oznaczonym linią grubą przerywaną wykreślono na podstawie danych z ewidencji gruntów. W wyniku postępowania rozgraniczeniowego granice działek wykazane w/g danych z ewidencji i ich powierzchnia mogą ulec zmianie.

inż. Kamińska, I. Walkowski-Walkiewicz
 P.U.G.-K. "GEOPLAN"
 96-100 Skierniewice, ul. Reymonta 9
 tel. (0-46) 832-12-15
 REGON 750054541 NIP 836-13-62-438

GEODETA WYKRAWIONY


inż. Ireneusz Walkowski-Walkiewicz
 upr. MŚPR nr 9847


STAROSTWO POWIATOWE
 w Skierniewicach
 Wydział Geodezji, Katastru i Gospodarki
 Nieruchomościami

W obszarze oznaczonym liniąprzecywną.... dokonano aktualizacji treści mapy zasadniczej. Dokumenty z pomiaru uzupełniającego przyjęto do zasobu powiatowego w dniu3...07...06u i zaewidencjonowano pod nr827...-19.2006. Niniejsza mapa może służyć do celów projektowych. Projektowane obiekty budowlane wymagające pozwolenia na budowę podlegają wygaszeniu i inwentaryzacji powykonawczej przez jednostki uprawnione do wykonywania prac geodezyjnych. Skierniewice, dnia ... 3.07.06u

Zup. STAROSTA

mgr inż. Anna Świątkiewicz
 GŁÓWNY SPECJALISTA
 w Wydziale Geodezji, Katastru
 i Gospodarki Nieruchomościami

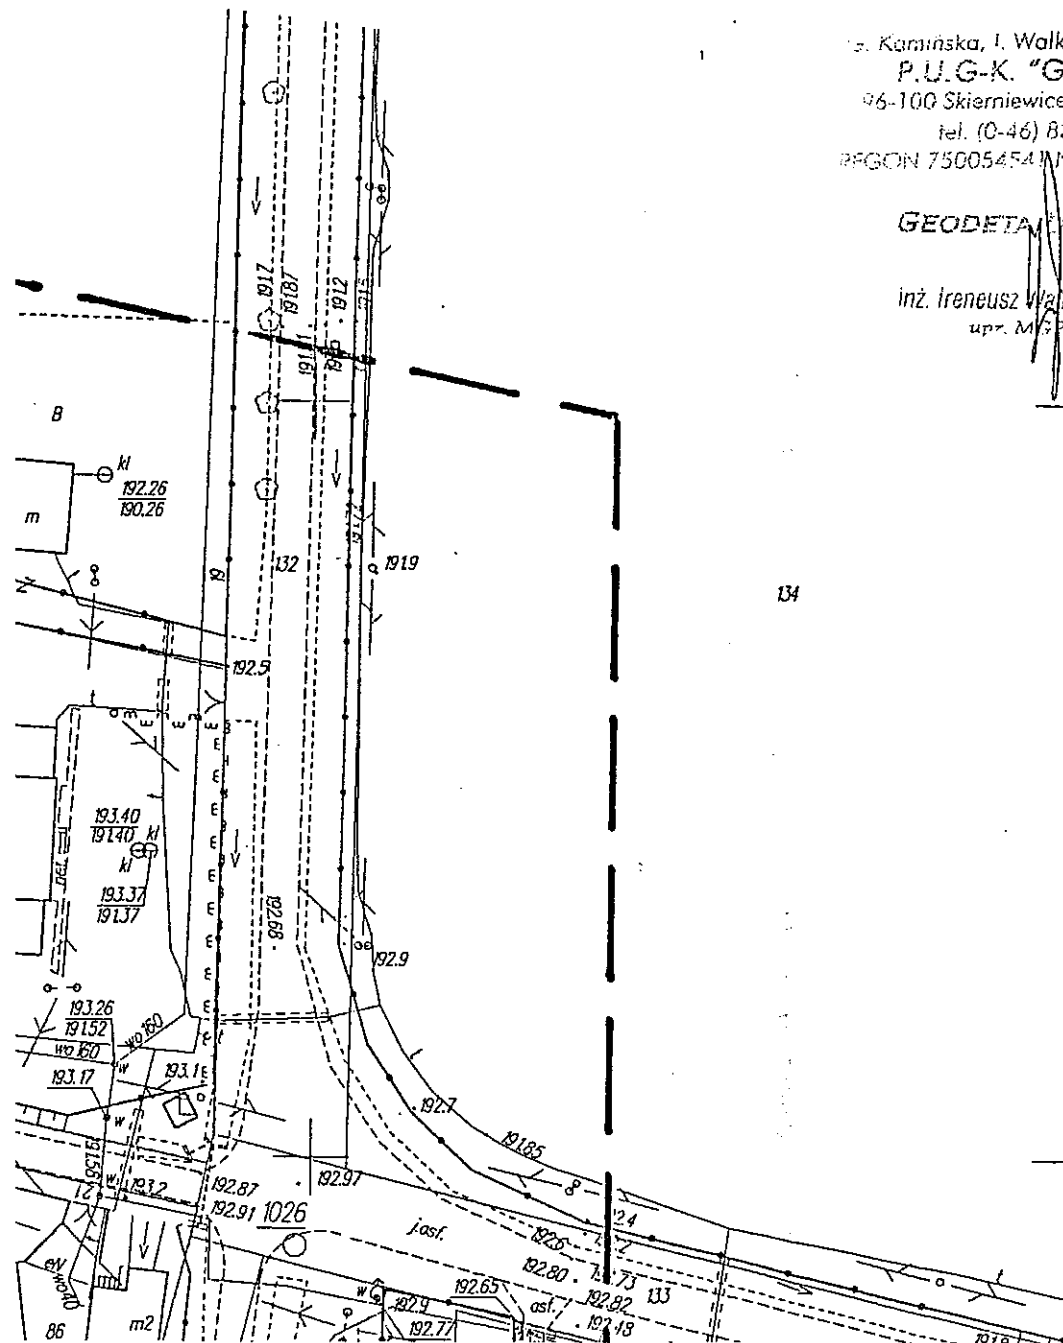

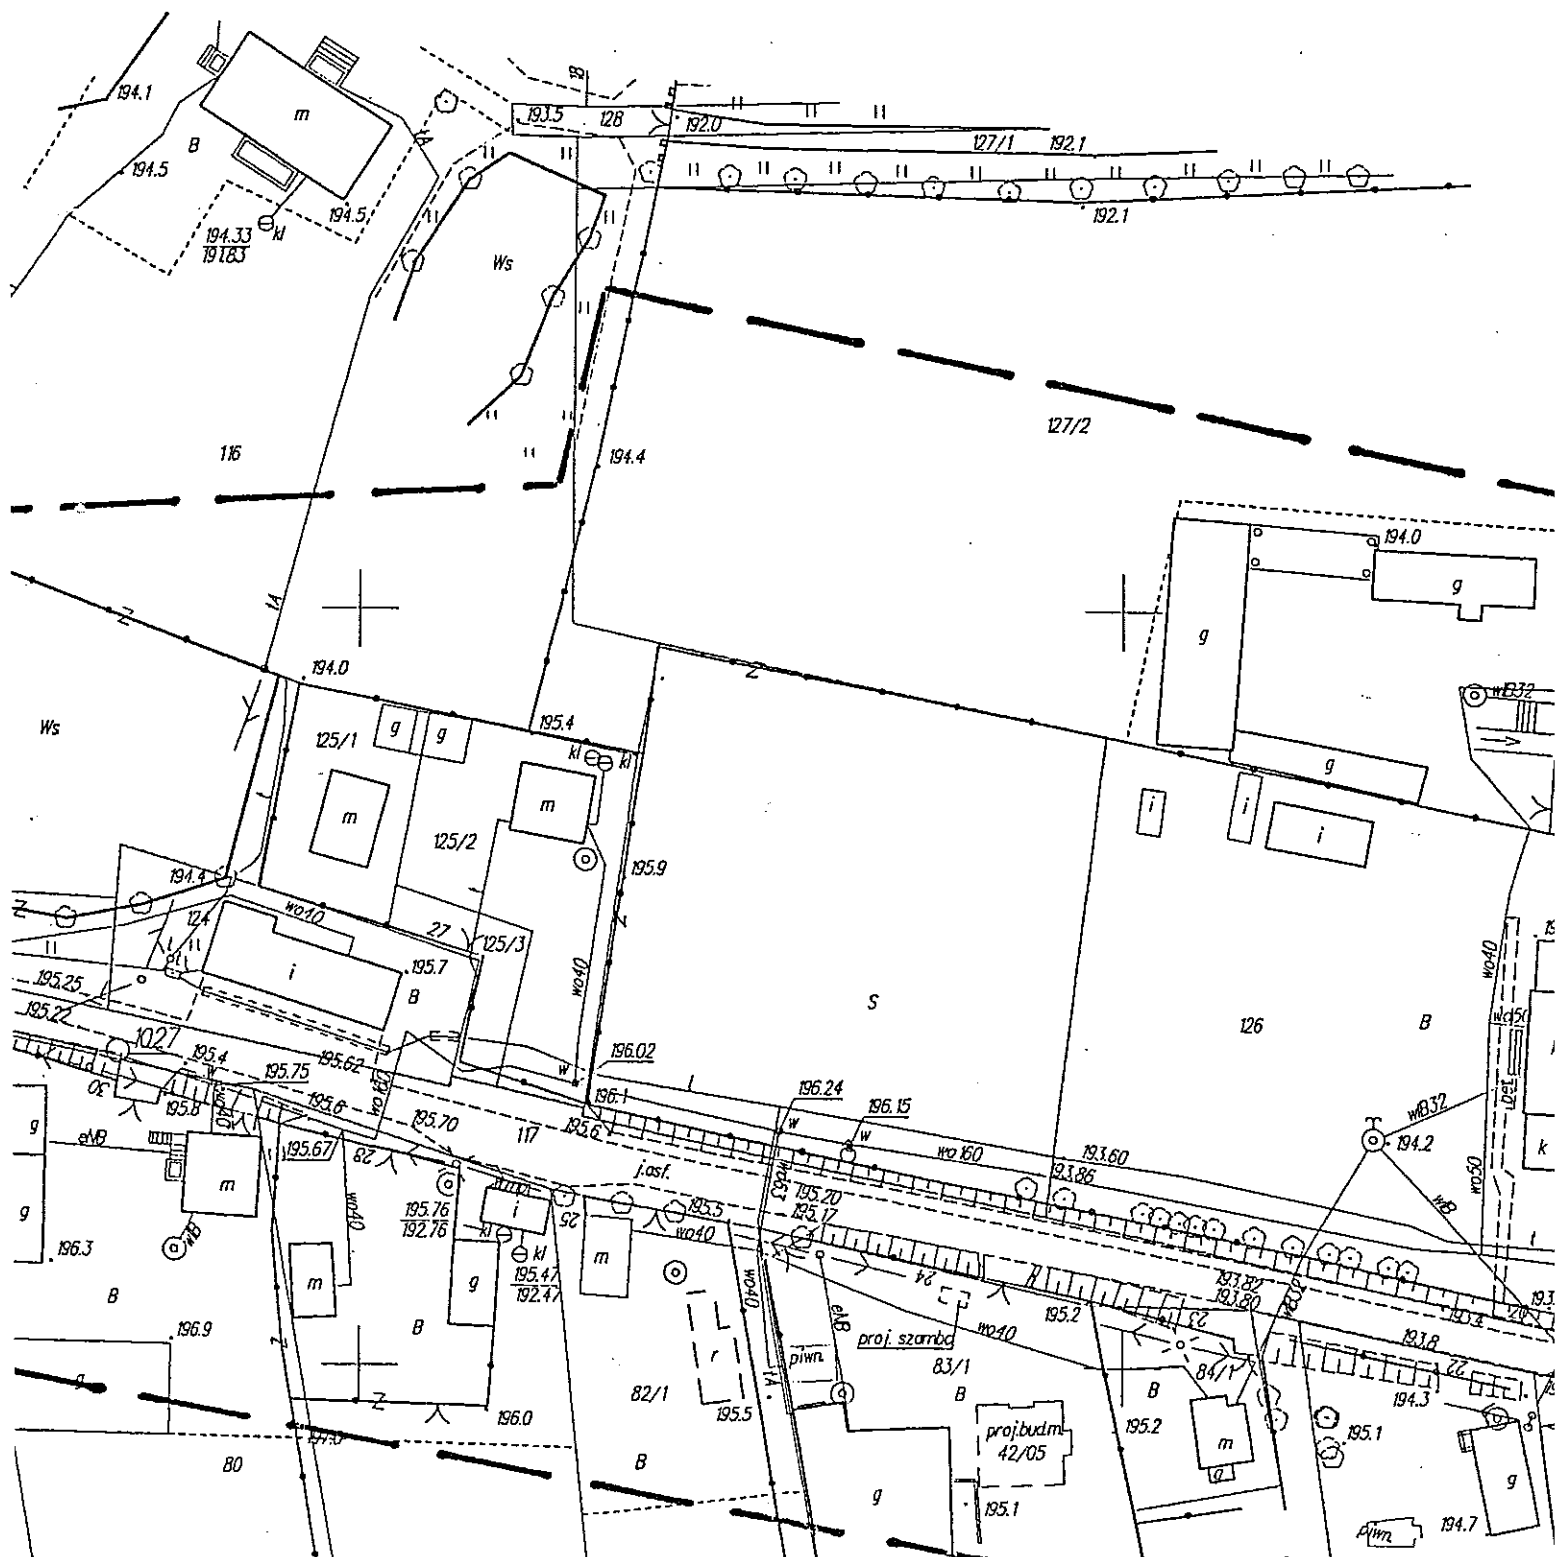

- Rynny dachowe i rury spustowe PCV.
- Wentylacja grawitacyjna poprzez komin murowany z cegły pełnej.
- Stolarka okienna drewniana typowa, część okien wymieniona na PCV.
- Drzwi zewnętrzne i wrota wjazdowe w części starszej drewniane, w części nowszej stalowe stalowe. Drzwi wewnętrzne drewniane.
- Budynek wyposażony w instalację elektryczną i wodno - kanalizacyjną.

KREYSZTOF ZYCHOWICZ
50D. UFR. Nr. 15 /86
60-200 Rawa Mazowiecka
ul. Polna 18
tel. 046 815 43 39

186
iecka
9

A large, stylized handwritten signature in black ink, written over the printed name and date. The signature is cursive and somewhat illegible.

1. DANE OGÓLNE

Opracowanie:

Inwentaryzacja budowlana

Temat opracowania:

Budynek strażnicy Ochotniczej Straży Pożarnej w Turowej Woli

Lokalizacja:

Turowa Wola, gm. Kowiesy

2. OGÓLNY OPIS BUDYNKU

Budynek będący przedmiotem opracowania jest wolno stojący, parterowy, bez podpiwniczenia. W budynku znajduje się garaż dla wozu bojowego OSP, pomieszczenie gospodarcze, dwie sale zebrań, przedsionek i kuchnia. Budynek z dwóch części zbudowanych w różnym czasie. Nowsza część mieści garaż i pomieszczenie gospodarcze.

Na dachu wieżyczka stanowiąca podstawę syreny alarmowej. Wieżyczka konstrukcji drewnianej z poszyciem z blachy trapezowej, z wejściem od zewnątrz, z połaci dachowej.

Zestawienie powierzchni:

- powierzchnia netto: 174,51 m²
- powierzchnia zabudowy budynku: 212,48 m²


3. OPIS TECHNICZNY

- Ławy i ściany fundamentowe w części starszej kamienne, w części nowszej betonowe.
- Ściany zewnętrzne w części starszej murowane z cegły pełnej na zaprawie cementowo – wapiennej, obustronnie tynkowane, w części nowszej murowane z pustaków żużlowo – betonowych.
- Ściany działowe murowane z cegły pełnej na zaprawie cementowo – wapiennej, obustronnie tynkowane i pustaków żużlowo – betonowych.
- Nad częścią budynku mieszczącą garaż i pomieszczenie gospodarcze strop żelbetowy na belkach stalowych.
- Konstrukcja dachu w części starszej drewniana, krokwiowa.
- Pokrycie dachu części nowszej blachą płaską i trapezową, stropodach części nowszej kryty papą na lepiku.


SPIS ZAWARTOŚCI OPRACOWANIA

I. Strona tytułowa	
II. Spis zawartości opracowania	
III. Opis techniczny inwentaryzacji	
IV. Plan sytuacyjny	
V. Część rysunkowa	
1. Rzut przyziemia - inwentaryzacja	rys. 1
2. Przekrój poprzeczny A-A - inwentaryzacja	rys. 2
3. Przekrój poprzeczny B-B - inwentaryzacja	rys. 3
4. Elewacja południowa - inwentaryzacja	rys. 4
5. Elewacja północna- inwentaryzacja	rys. 5
6. Elewacja wschodnia- inwentaryzacja	rys. 6
7. Elewacja zachodnia- inwentaryzacja	rys. 7

KRZYSZTOF ZYCHOWICZ
BUD. OPR. Nr. 15 / 86
96-200 Rawa Mazowiecka
ul. Polna 18
tel. 046 815 43 39

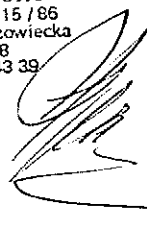

STADIONOWA KOWIESY
ul. Kom. 18
96-100 Rawa Mazowiecka
egz. nr 3

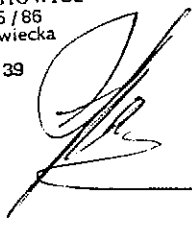
opracowanie:	inwentaryzacja budowlana
temat opracowania:	budynek strażnicy Ochotniczej Straży Pożarnej
lokalizacja:	Turowa Wola, gm. Kowiesy
data opracowania:	14-08-2012
opracował:	KRZYSZTOF ZYCHOWICZ BUD. UPR. Nr. 15 / 86 96-200 Rawa Mazowiecka ul. Polna 18 tel. 046 815 43 39 

ABEZPIECZEN
/CH
Nr upr. 339/96

0.43.....

aganiami
twierdzam

agani

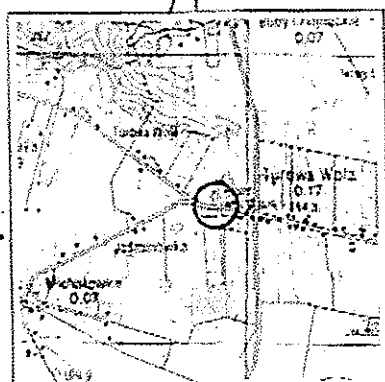

Orientacja 1:50000



MAPA DO CELÓW PROJEKTOWYCH

skala 1: 500

Układ współrzędnych płaskich "2000"
Układ wysokości "Kronsztadt 60"

Województwo: łódzkie

Powiat: skierniewicki

Gmina: 101504_2 Kowlesy

Obręb: 0020 Turowa Wola

Działka nr 124.

KERG: 042-184/2012

Nie wyklucza się istnienia w terenie urządzeń podziemnych dla których było brak informacji branżowych i nie zostały odnalezione w terenie w czasie inwentaryzacji geodezyjnej.

Przedstawiona sytuacja jest zgodna ze stanem faktycznym na gruncie na dzień 19.12.2012 r.

Uwidocznione na niniejszej mapie granice działek przedstawiają stan użytkowania lub zostały wkreślone na podstawie danych z ewidencji gruntów.

Wykonanie niniejszej mapy nie było poprzedzone ustaleniami dotyczącymi ewentualnych służebności gruntowych obciążających grunty położone w granicach projektowanej inwestycji budowlanej.

Przedsiębiorstwo Usług
Geodezyjnych i Kartograficznych
Zbigniew Kosiorek

95-100 Skierniewice ul. Matejki 6

Pracownia: Konstytucji 3 Maja 6 (budynek Starostwa)

tel./fax (046) 832-53-07 tel. kom. 601-347-966, 663347968

GEODETA

Kosiorek

Pracownia: Konstytucji 3 Maja 6

Skierniewice 20.12.2012 r.



mgr inż. Michał Krawczyk

Uprawnienia budowlane z ograniczeń
do projektowania i kierowania robotami budowlanymi
w specjalności konstrukcyjno - budowlanej
Numer ewidencyjny LOD/0984/PWOK/08

8.01.2013

LEGENDA:

DANE WYJŚCIOWE



- granica działki



- istniejące budynki



- okna do pomieszczeń przeznaczonych na stały pobyt ludzi



- wejścia do budynku



- istniejące utwardzenie terenu

PROJEKT



- budynek podlegający przebudowie



- szambo szczelne



- przyłącze kanalizacji sanitarnej do zbiornika poj 10m3 - rura PVC 160mm



-syrena alarmowa /wg oddzielnego opracowania/



-rura osłonowa arota na kablu telefonicznym

NAZWA OBIEKTU:

ŚWIETLICA WIEJSKA

ADRES OBIEKTU:

**Turowa Wola, nr ewid. dz. 124
96 - 111 Kowlesy**



ARCHIVISION

Imię i nazwisko:

Nr i specjalność uprawnień

Podpis

Projektował: mgr inż. arch. Jarosław Gała
upr. nr 05/LOOKK/2011 w specjalności architektonicznej
mgr inż. arch. Jarosław Gała
Uprawnienia budowlane w specjalności architektonicznej do projektowania bez ograniczeń
Nr ewidencyjny 05A/00KK/2011

Projektował: mgr inż. Michał Krawczyk
upr. nr LOD/0984/PWOK/08 w specjalności konstrukcyjno - budowlanej

INWESTOR:

**Gmina Kowlesy
Kowlesy 85
96 - 111 Kowlesy**

TYTUŁ RYSUNKU:

PROJEKT ZAGOSPODAROWANIA

Data

STYCZEŃ 2013

Skala


1: 500

Nr rys.

0

1. 2013 Mgr inż. MARIA DUKACZEWSKA
RZECZOSZAWCA d/s SANITARNOHIGIENICZNYCH
013 NR UPR. 20-800/93
W ZAKRESIE: BUDOWNIWOTRZYMOSŁOWE
I OGÓLNE BEZ OBIEKTÓW OCHRONY ZDROWIA
96-100 Skierniewice, ul. M. Kopnickiej 10
tel. (0-46) 833-28-29, kom. 8-606 991-769

bez uwag

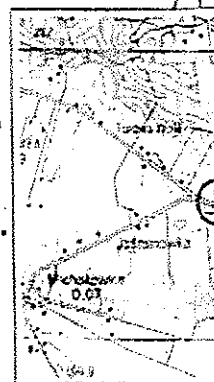


Orientacja

[illegible]

U
do proj
w spa
Num:

WZGLĘDOWY

05.04.2013
89/2013
Wzłg

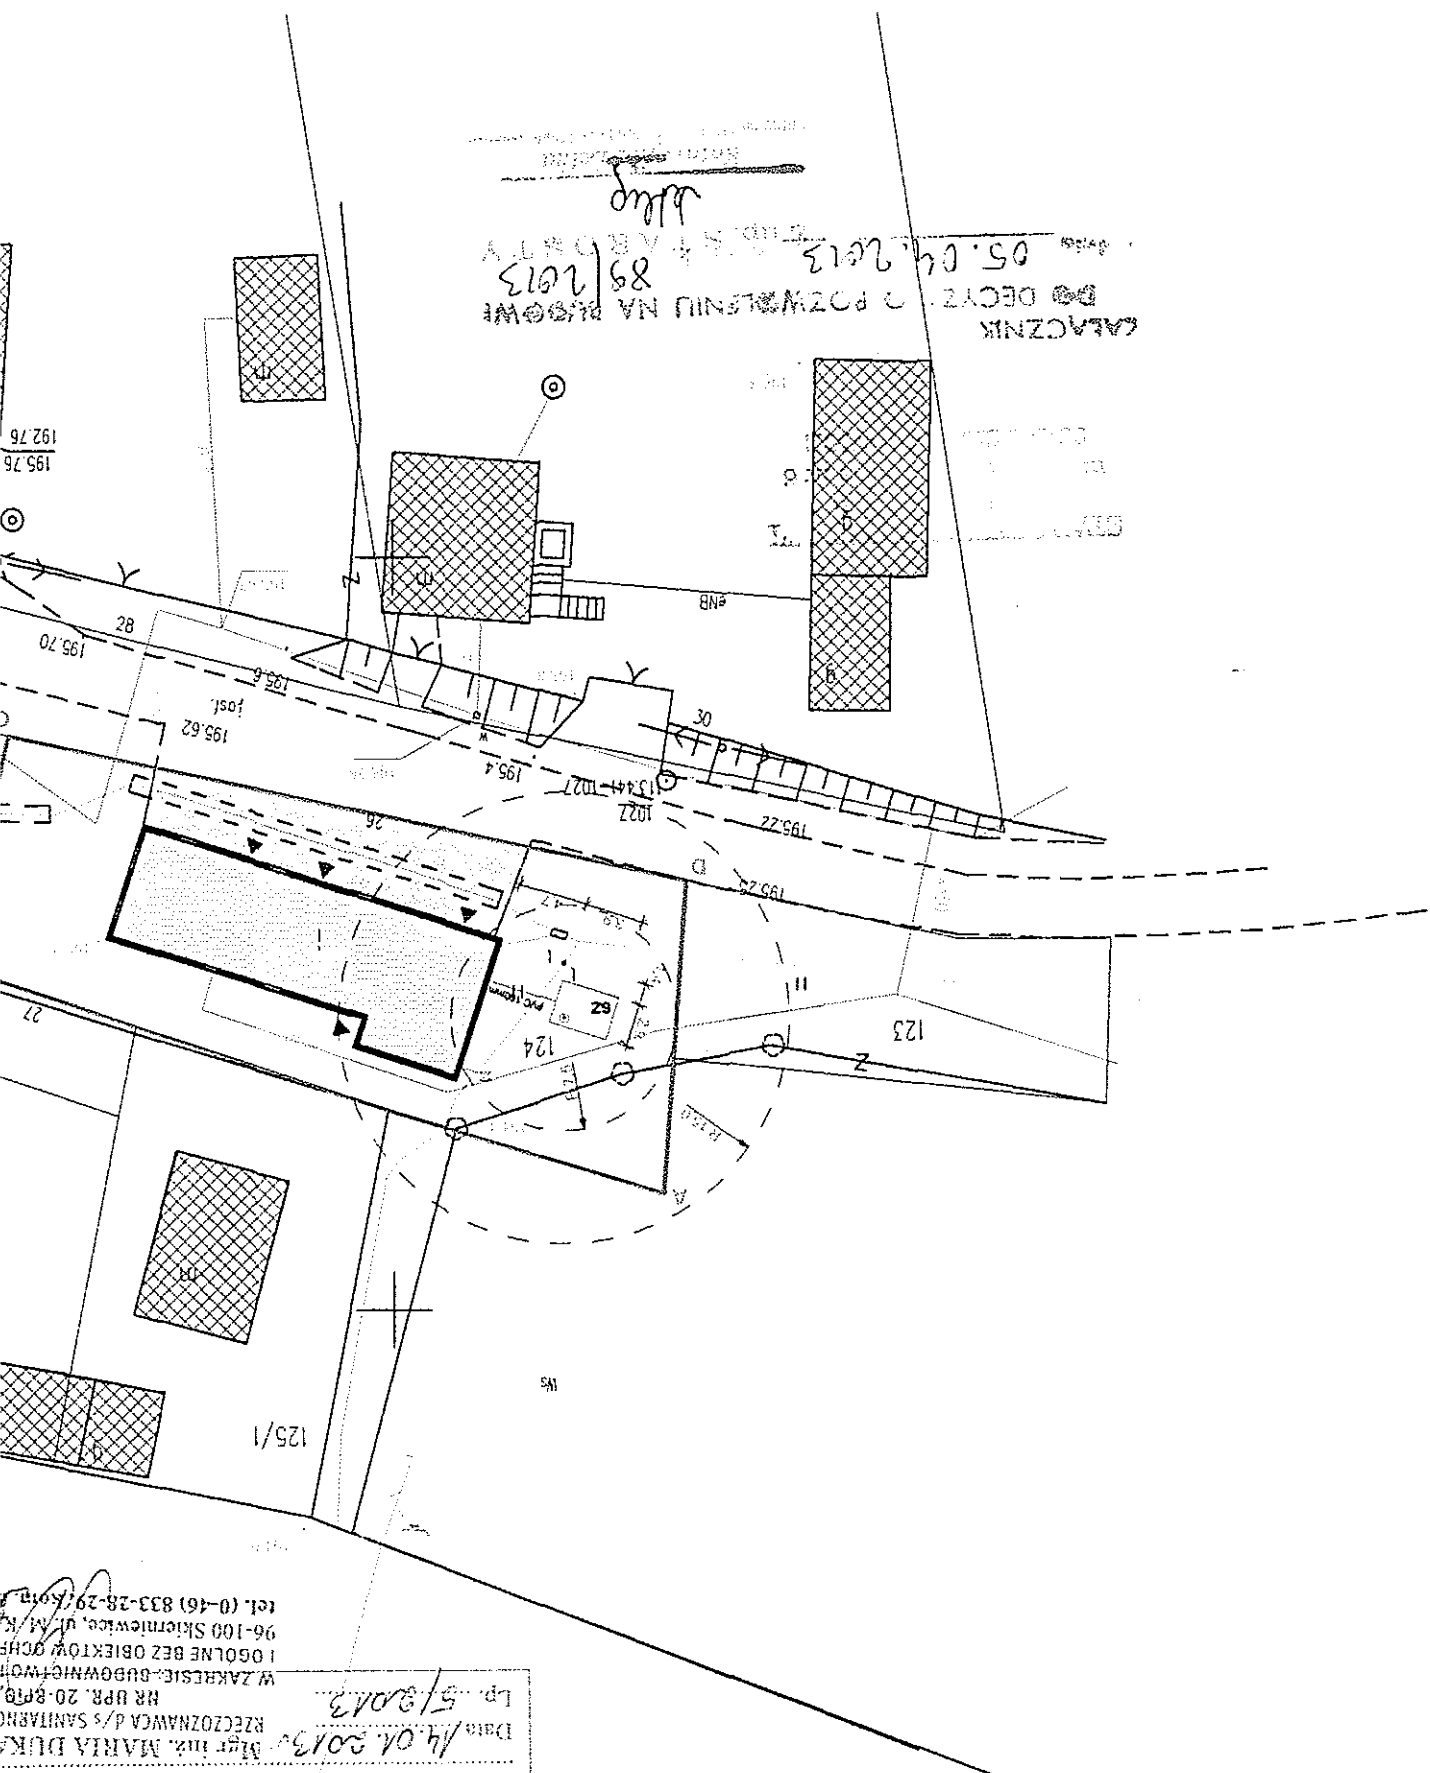

Uzgodniono pod względem wymagań higieny i zdrowotnych bez zastrzeżeń (.....)
Data: 14.01.2013
Lp.: 5/2013
Wzłg inż. MARIA DUK
RZECZOSZNAWCA D/S SANITARIUM
NR UP. 20-810
W ZAKRESIE: ODBIORU WODY
I OGÓLNE BEZ OBIEKTÓW OCZEK
96-100 Skiermiewice, ul. Mł. 13
tel. (0-46) 833-28-29 / 8010

3.4 Zestawienie powierzchni zagospodarowania działki :

Rodzaj powierzchni	[m ²]	Udział [%]
Pow. zabudowy	212,48	24,4
Teren utwardzony	127,00	14,6
Teren zieleni i krzewów	529,52	61,0
Razem	869,00	100

3.5 Ochrona środowiska

Projektowana inwestycja nie jest wymieniona w Rozporządzeniu Rady Ministrów z dnia 9 listopada 2004 r. w sprawie określenia rodzajów przedsięwzięć mogących znacząco oddziaływać na środowisko oraz szczególnych kryteriów związanych z klasyfikowaniem przedsięwzięć do sporządzenia raportu o oddziaływaniu na środowisko (Dz. U.Nr 257, poz. 2573 z 2004 r.) tj. nie należy do inwestycji mogących pogorszyć stan środowiska.

3.6 Ochrona konserwatorska i ochrona przed wpływami górnictwymi

Działka, na której planuje się nadbudowę i przebudowę budynku, zgodnie z planem zagospodarowania przestrzennego objęta jest granicą ochrony zabytkowej i ekologicznej parku wpisanej do rejestru zabytków.

Działka nie znajduje się w granicach terenu górnictwa.

Opracowali :

mgr inż. arch. Jarosław Gała
 Uprawnienia budowlane w specjalności
 architektonicznej do projektowania bez ograniczeń
 mgr inż. arch. Jarosław Gała – projektant

mgr inż. Michał Krawczyk – projektant

OPIS DO PROJEKTU ZAGOSPODAROWANIA DZIAŁKI

3. PLAN ZAGOSPODAROWANIA DZIAŁKI NR 124

3.1 Przedmiot inwestycji, przeznaczenie, sposób użytkowania, usytuowanie

Nadbudowa i przebudowa budynku strażnicy OSP na potrzeby świetlicy wiejskiej na działce o numerze ewid. 124 w Turowej Woli.

Usytuowanie obiektu przedstawione na projekcie zagospodarowania działki.

3.2 Istniejący stan zagospodarowania działki.

Aktualnie znajdują się na niej następujące budynki:

- budynek remizy **nr 1**, parterowy, nie podpiwniczony o powierzchni zabudowy 212,48 m²,

Działka ogrodzona jest tylko częściowo siatką na słupkach stalowych.

Teren przed budynkiem utwardzony jest betonem.

Działka posiada następujące uzbrojenie:

- napowietrzne przyłącze energetyczne
- przyłącze wody z wodociągu gminnego
- przyłącze telefoniczne

3.3 Projektowane zagospodarowanie działki

- obiekty budowlane – planuje się nadbudowę i przebudowę budynku strażnicy.
- układ komunikacyjny – wejścia do budynku pozostaną bez zmian.
- sieci uzbrojenia terenu:

a) energia elektryczna – bez zmian

b) woda - bez zmian

c) ścieki sanitarne do projektowanego szczelnego zbiornika

c) odpady stałe – do kontenera okresowo wywożonego na wysypisko śmieci

Projektowany budynek znajduje się na terenie na którym nie ma technicznych warunków dostarczania ciepła z sieci ciepłowniczej. Ciepło do budynku będzie dostarczane z indywidualnego źródła ciepła nie będącego odnawialnym źródłem energii.

OPIS TECHNICZNY

Wzrost
ul. Kom.
96-100

1. DANE OGÓLNE

- 1.1 Temat : Nadbudowa i przebudowa budynku strażnicy OSP
na potrzeby świetlicy wiejskiej w Turowej Woli.
- 1.2 Inwestor : Gmina Kowiesy
Kowiesy 85
96 – 111 Kowiesy
- 1.3 Obiekt : Świetlica wiejska.
- 1.4 Adres inwestycji: Turowa Wola
nr ewid. działki 124
96 – 111 Kowiesy
- 1.5 Podstawa : Zlecenie Inwestora

2. PODSTAWA OPRACOWANIA

- 2.1 Zlecenie Inwestora na wykonanie opracowania
- 2.2 Uzgodnienia z Inwestorem
- 2.3 Rozporządzenie MI z dnia 12 grudnia 2002 r. w sprawie warunków technicznych, jakim powinny odpowiadać budynki i ich usytuowanie (Dz. U. Nr 75, poz. 690 – zm.2003 r. Nr 33, poz.270)
- 2.4 Mapa do celów projektowych
- 2.5 Wizja lokalna na terenie przeznaczonym pod inwestycję
- 2.6 Inwentaryzacja istniejącego obiektu wykonana przez Pana Krzysztofa Zychowiczã
- 2.7 Wytyczne i opracowania branżowe
- 2.8 Obowiązujące normy, przepisy i literatura